




01 AS BUILT
ESCALA 1:150



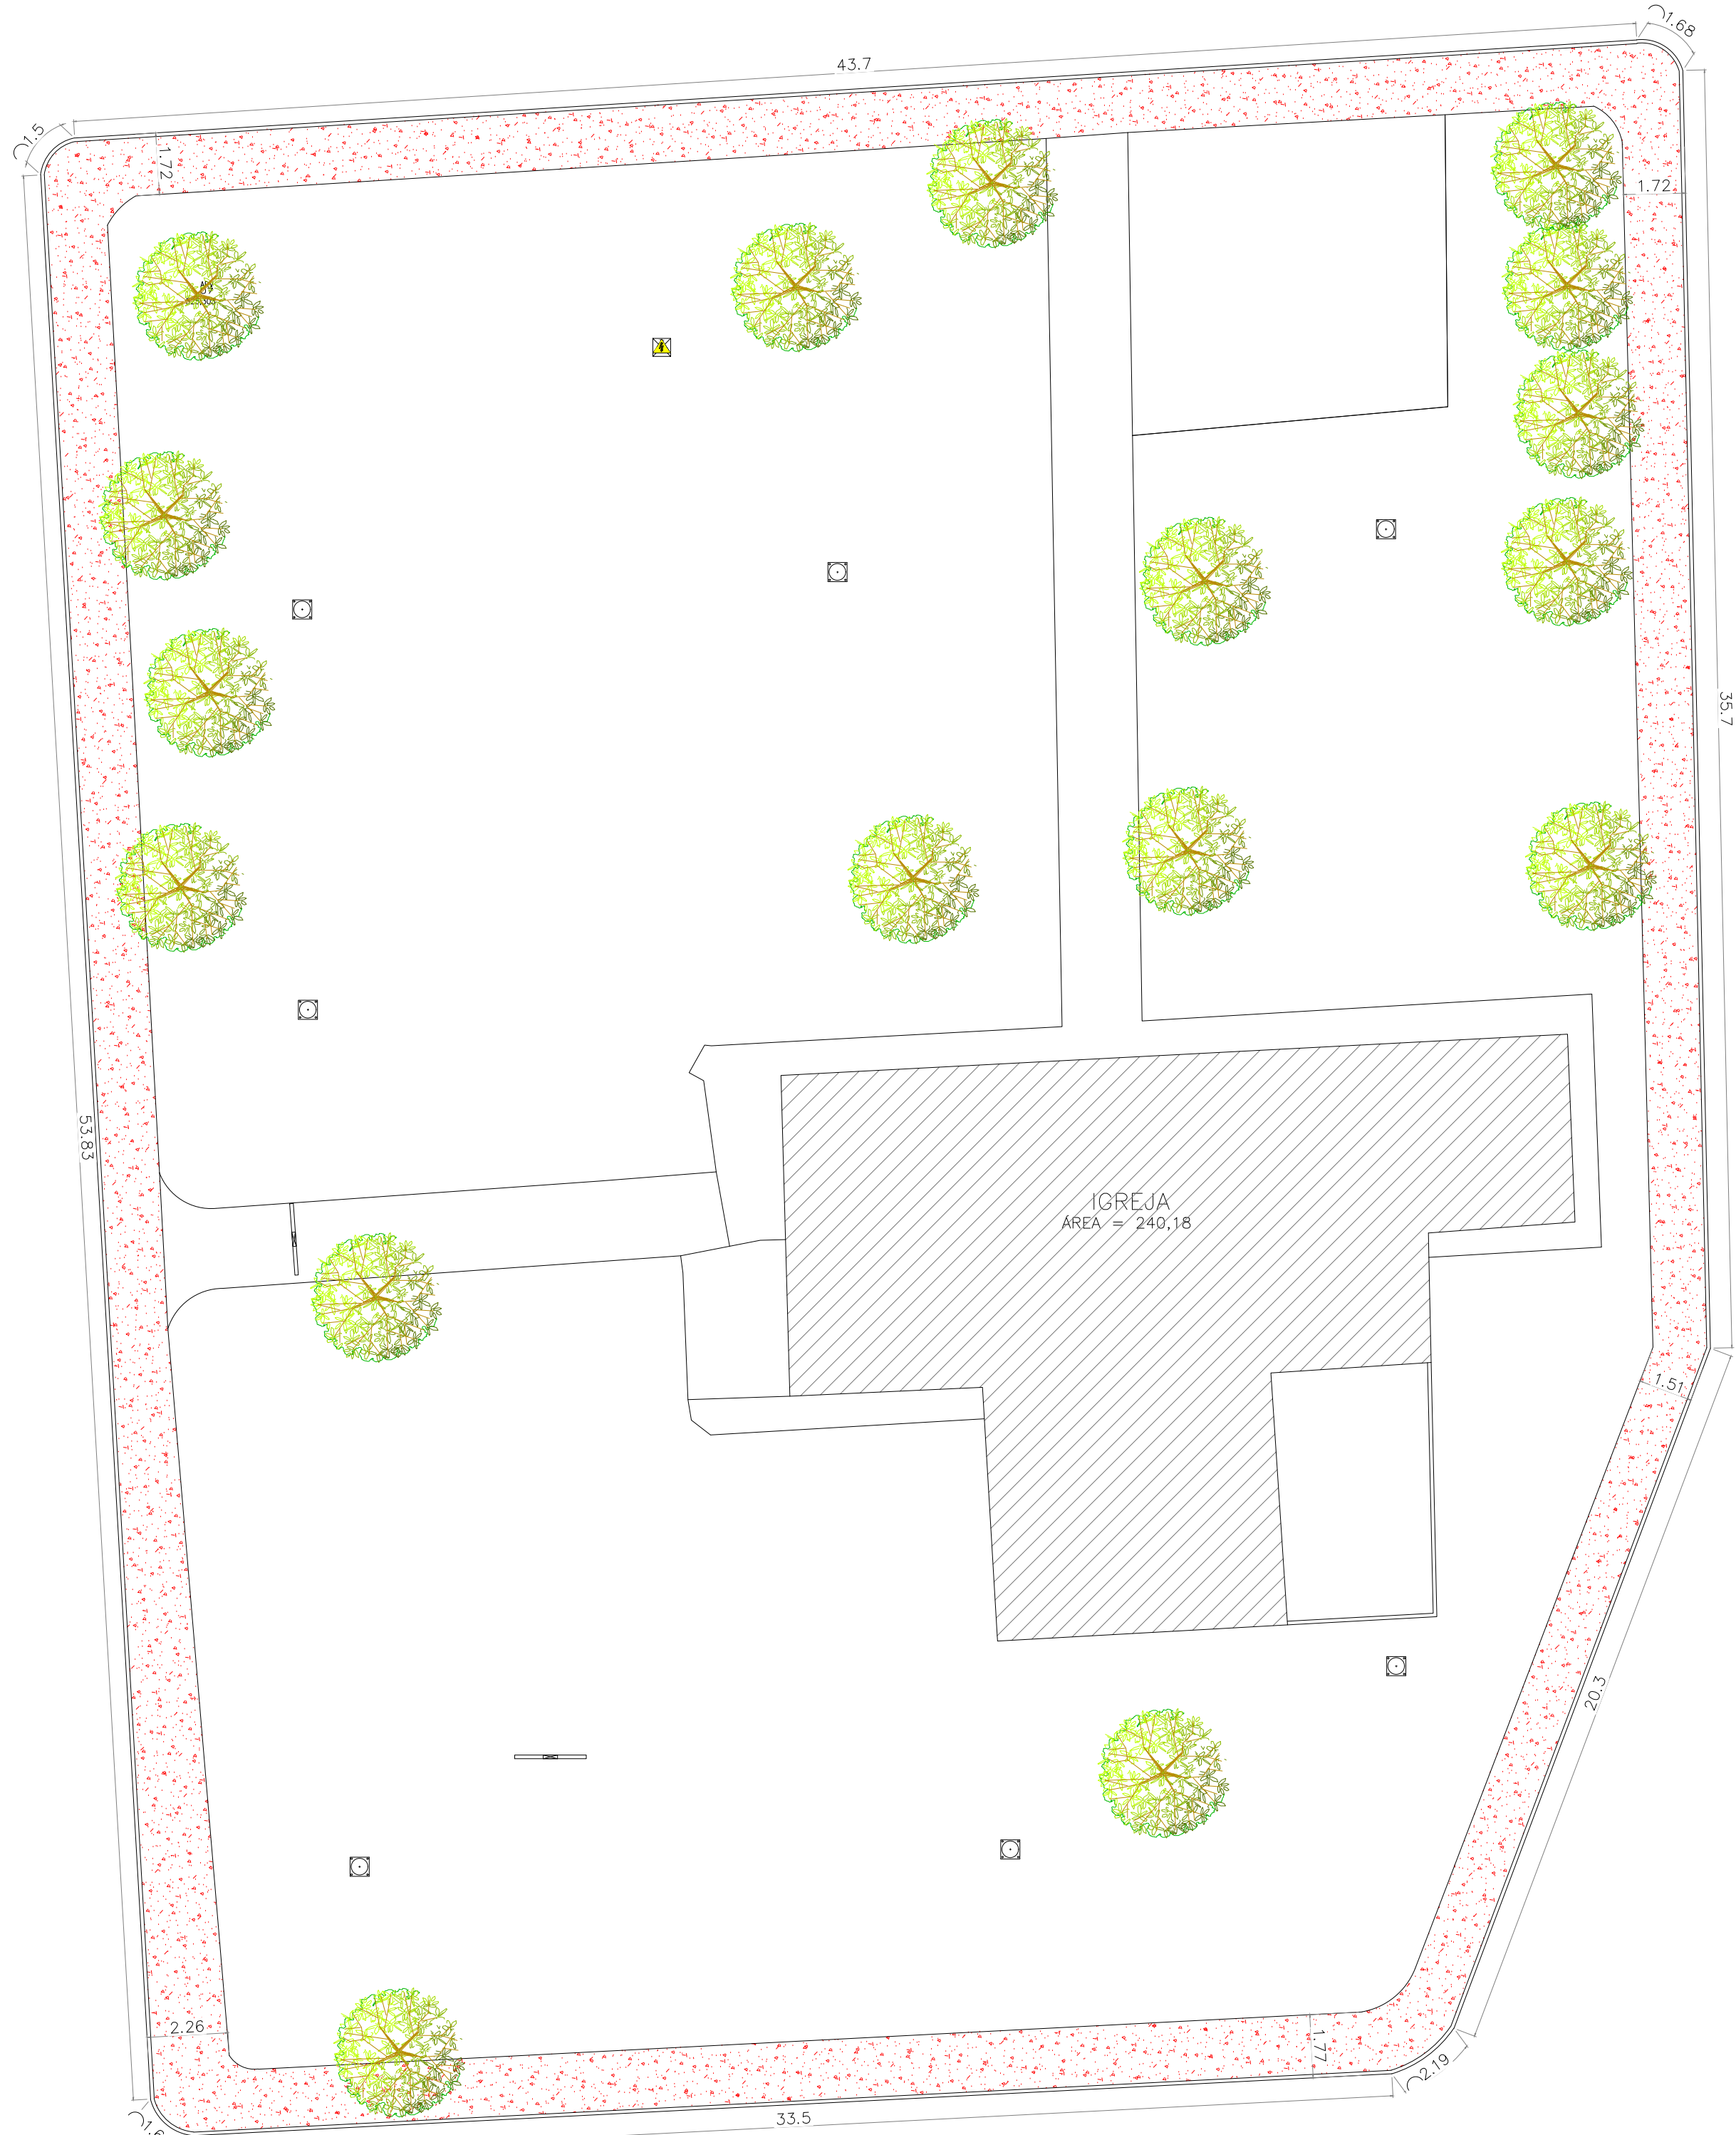

02 PLANTA DE DEMOLIÇÃO
ESCALA 1:150



03 CROQUI DE LOCALIZAÇÃO
ESCALA 1:1000

LEGENDA		
	CRUZ EXISTENTE	2 UNIDADES
	ARVORE EXISTENTE	17 UNIDADES
	REFLETORES EXISTENTES	7 UNIDADES

QUADRO DE DEMOLIÇÃO		
REF.	DESCRIÇÃO	QUANT.
	DEMOLIÇÃO DE PISO DE CONCRETO	308,74 m²

ATUALIZAÇÃO						<div>CONTRATADA:</div> <div><div>CARVALHO AMARAL ENGENHARIA</div></div> <div>CNPJ Nº: 16.783.066/0001-35 Avenida Mestre Firmino, nº 728, 1º andar Centro, Montes Claros/MG, CEP: 38401-074</div>		<div>ÁREA DO PROJETO (m²): 2.443,53</div> <div>RESP. TEC. KAREN MARIANA SOARES VIEIRA</div> <div>REG. CREA: 332.425/0</div>	
						<div>CONTRATANTE:</div> <div><div>PREFEITURA DE SÃO FRANCISCO</div></div> <div>CNPJ Nº: 22.678.153/0001-40 Av. Montes Claros, 243 Centro, São Francisco/MG, CEP: 39.300-000</div>		<div>MUNICÍPIO/ÁREA:</div> <div>MUNICÍPIO DE SÃO FRANCISCO/MG</div> <div>RESPONSÁVEL CONTRATANTE:</div> <div>PREF. MUNICIPAL DE SÃO FRANCISCO/MG</div>	
						<div>TÍTULO:</div> <div>PROJETO ARQUITETÔNICO REFORMA DA PRAÇA DO MOCAMBO PLANTA DE DEMOLIÇÃO; CROQUI DE LOCALIZAÇÃO; PLANTA DE SITUAÇÃO</div>		<div>ENDEREÇO DA OBRA:</div> <div>AV. COMUNIDADE MOCAMBO – SANTANA DE SÃO FRANCISCO, SÃO FRANCISCO – MG</div>	
						<div>DATA:</div> <div>02/03/2023</div>		<div>ESCALA:</div> <div>INDICADA</div>	
						<div>PRANCHAS:</div> <div></div>			
0	EMISSÃO INICIAL		02/06/22	K.Y.S.O.	–	K.M.S.V.			
REV.	DESCRIÇÃO		DATA	EXEC.	VERIF.	APROV.		ARQUIVO: DE-2022.2143-MG.SFC-ARQ-EXE.001=0 01/02	