



1 AS BUILT  
ESCALA 1:250




2 CROQUI DE LOCALIZAÇÃO  
SEM ESCALA



3 IMAGENS DO LOCAL  
SEM ESCALA

NOTAS		LEGENDA		MAPA-CHAVE		ATUALIZAÇÃO		CONTRATADA:  CARVALHO AMARAL ENGENHARIA CNPJ Nº: 16.783.066/0001-35 Avenida Mestre Fininho, nº 728, 1º andar Centro, Montes Claros/MG, CEP: 35040-074		ÁREA DO PROJETO (m²): 7948,48 RESP. TEC. KAREN MARIANA SOARES VIEIRA REG. CREA: 3.32.425/D	
1 – Medidas em metros. 2 – Meio fio = 0,15m						KAREN MARIANA SOARES VIEIRA:09588911680		Assinado de forma digital por KAREN MARIANA SOARES VIEIRA:09588911680 Dados: 2022.07.28 08:34:09 -03'00'		CONTRATANTE:  MUNICÍPIO/ÁREA: MUNICÍPIO DE SÃO FRANCISCO/MG RESPONSÁVEL CONTRATANTE: PREF. MUNICIPAL DE SÃO FRANCISCO/MG	
								TÍTULO: PROJETO ARQUITETÔNICO PROJETO DE REFORMA PRAÇA DO QUEBRA AS BUILT, CROQUI DE LOCALIZAÇÃO E IMAGENS		ENDEREÇO DA OBRA: RUA TARCÍSIO GENEROSO COM RUA JOÃO MAYNART	
								DATA: 18/05/2022		ESCALA: INDICADA	
								ARQUIVO: DE-2022.1911-MG.SFC-ARQ-EXE.001=0		PRANCHA: 01/04	



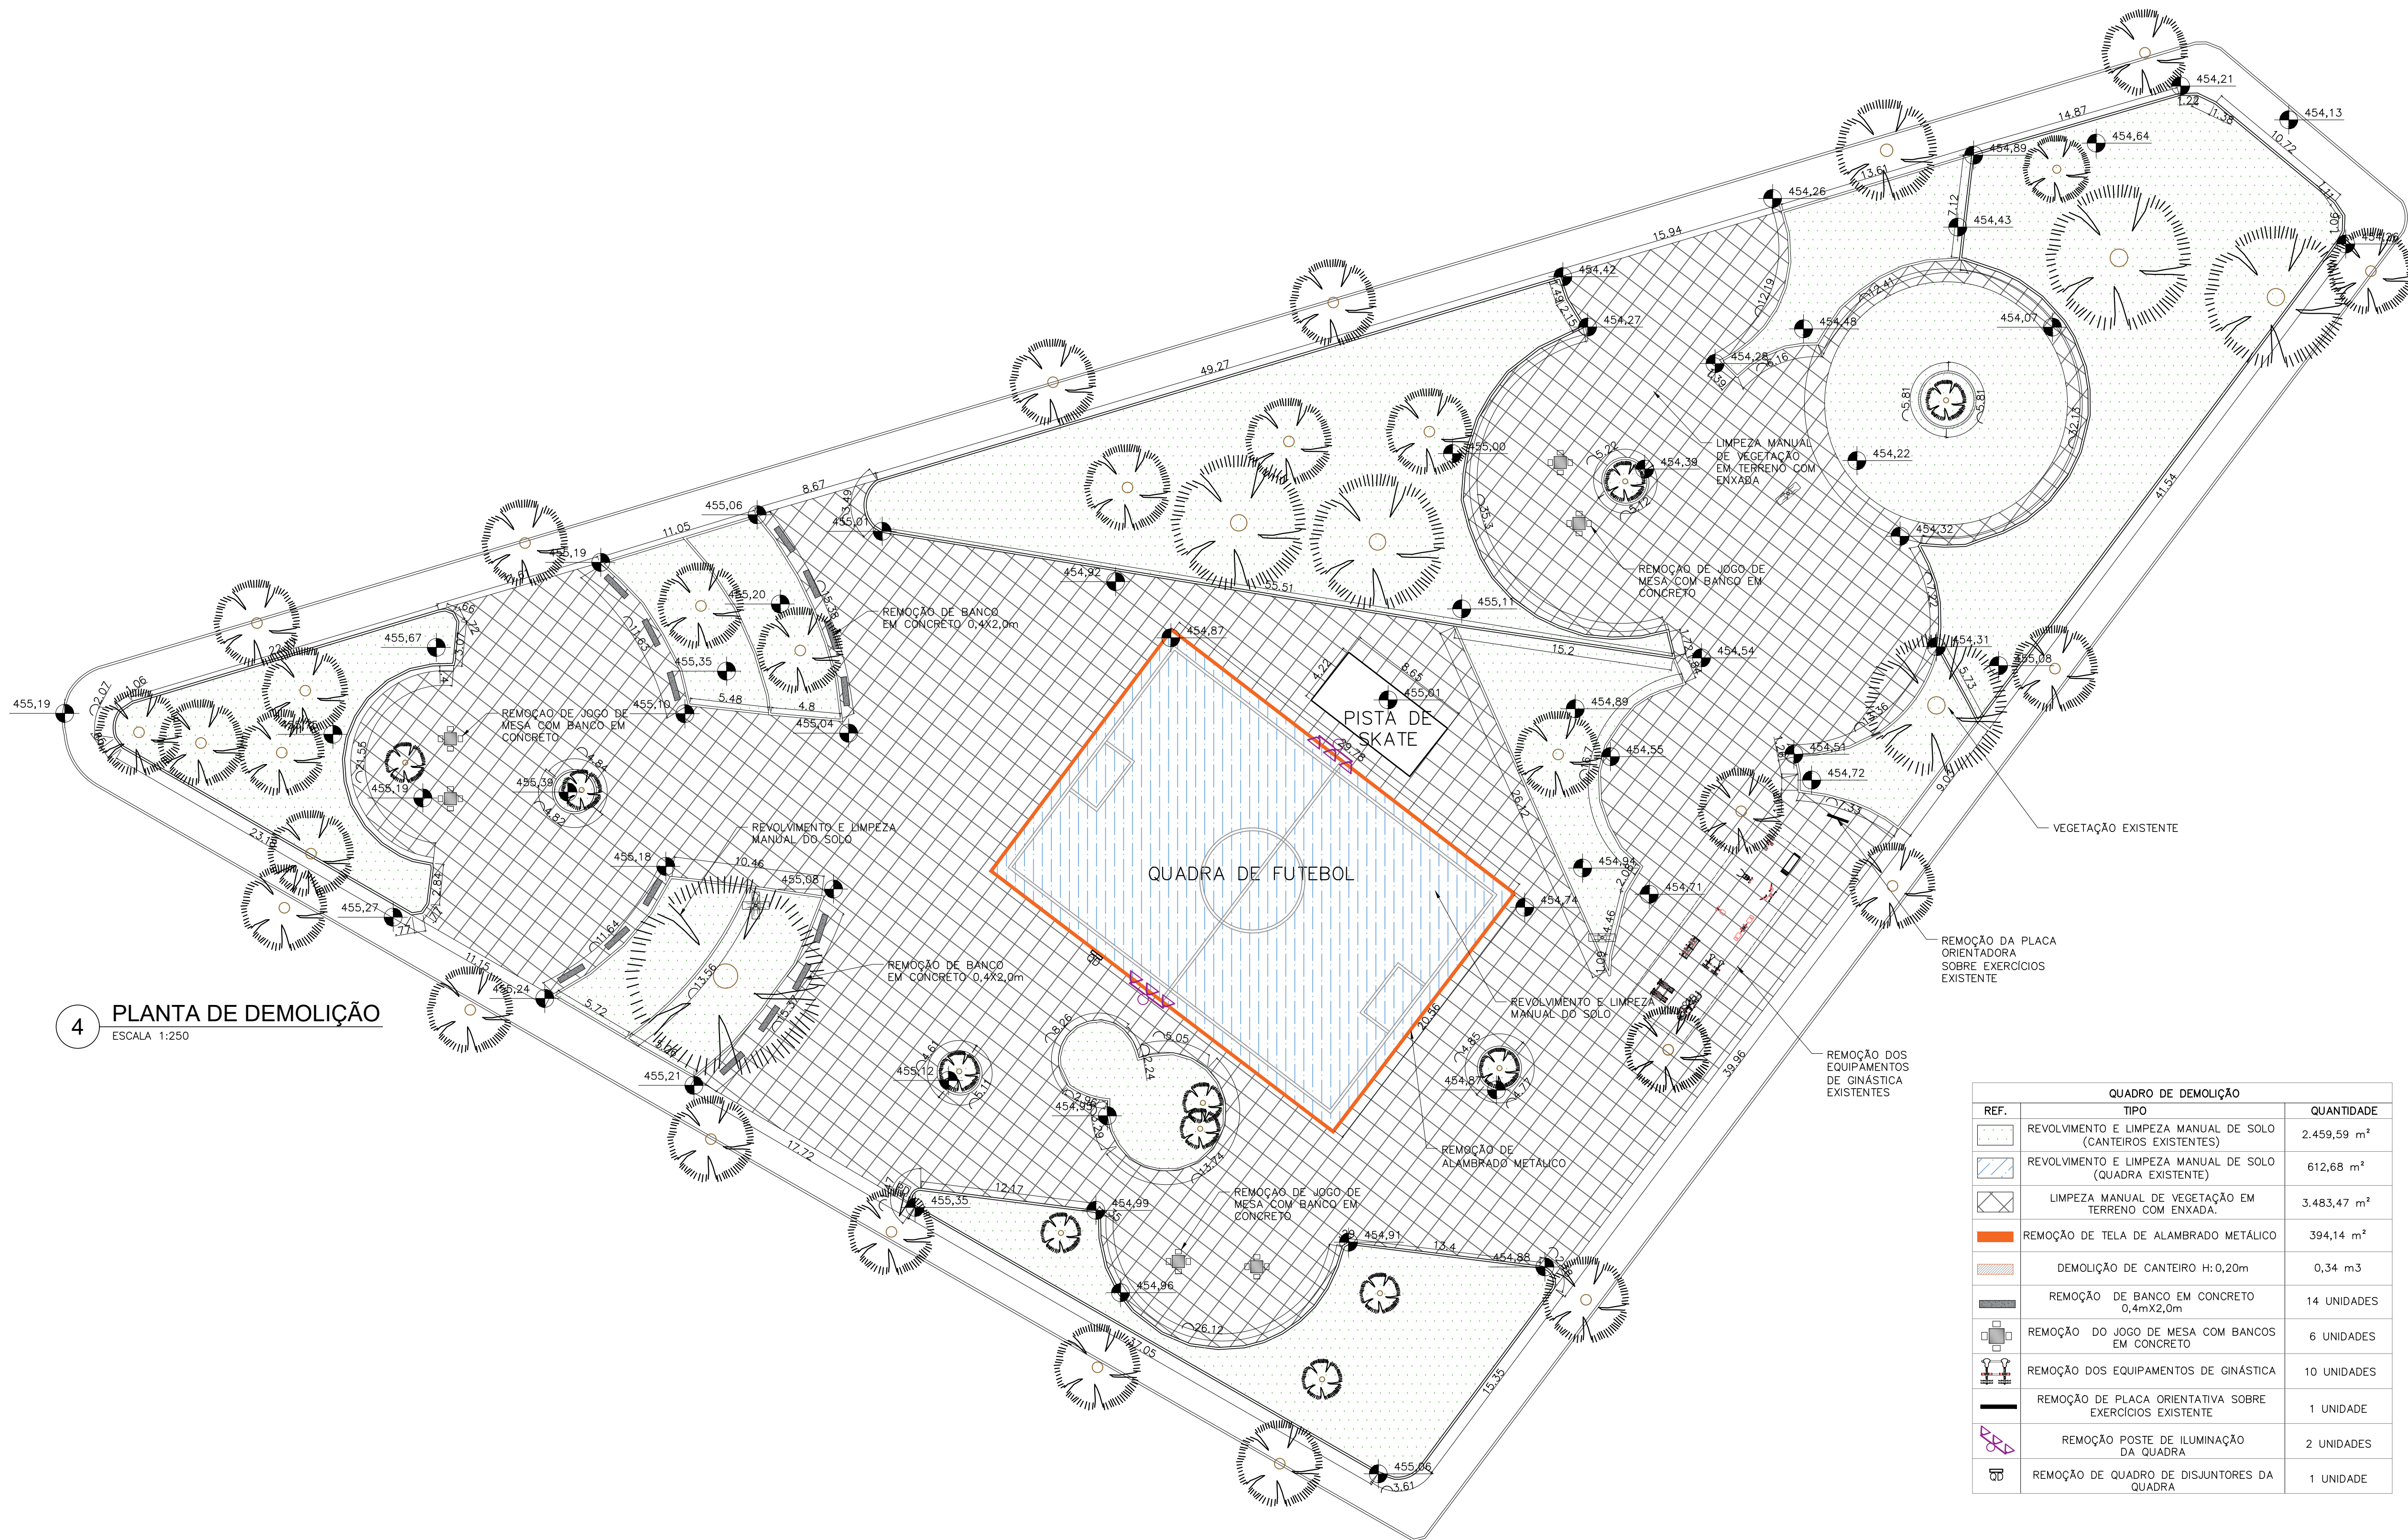






4 PLANTA DE DEMOLIÇÃO  
ESCALA 1:250


QUADRO DE DEMOLIÇÃO		
REF.	TIPO	QUANTIDADE
1	REVOLVIMENTO E LIMPEZA MANUAL DE SOLO (CANTEIROS EXISTENTES)	2.459,59 m²
2	REVOLVIMENTO E LIMPEZA MANUAL DE SOLO (QUADRA EXISTENTE)	612,68 m²
3	LIMPEZA MANUAL DE VEGETAÇÃO EM TERRENO COM ENXADA	3.483,47 m²
4	REMOÇÃO DE TELA DE ALAMBRADO METÁLICO	394,14 m²
5	DEMOLIÇÃO DE CANTEIRO H: 0,20m	0,34 m³
6	REMOÇÃO DE BANCO EM CONCRETO 0,4mX2,0m	14 UNIDADES
7	REMOÇÃO DO JOGO DE MESA COM BANCOS EM CONCRETO	6 UNIDADES
8	REMOÇÃO DOS EQUIPAMENTOS DE GINÁSTICA	10 UNIDADES
9	REMOÇÃO DE PLACA ORIENTATIVA SOBRE EXERCÍCIOS EXISTENTE	1 UNIDADE
10	REMOÇÃO POSTE DE ILUMINAÇÃO DA QUADRA	2 UNIDADES
11	REMOÇÃO DE QUADRO DE DISJUNTORES DA QUADRA	1 UNIDADE

KAREN MARIANA SOARES  
VIEIRA:095889116  
80

Assinado de forma digital por KAREN MARIANA SOARES  
VIEIRA:095889116  
Dados: 2022.07.28 08:39:07 -03'00'

NOTAS		LEGENDA		MAPA-CHAVE		ATUALIZAÇÃO	
1 – Medidas em metros. 2 – Meio fio = 0,15m		<div><div></div> –POSTE DE ILUMINAÇÃO EXISTENTE <div><div></div> –PADRÃO DE ENTRADA DE ENERGIA <div><div></div> –ÁRVORE EXISTENTE</div></div></div>				<div><div><div>CONTRATADA:</div><div></div><div>CARVALHO AMARAL ENGENHARIA</div></div><div><div>CONTRATANTE:</div><div></div><div>PREFEITURA DE SÃO FRANCISCO</div></div></div> <div><div>CNPJ Nº: 16.783.066/0001-35 Avenida Mestre Firmino, nº 728, 1º andar Centro, Montes Claros/MG, CEP: 38401-074</div><div>ÁREA DO PROJETO (m²): 7948,48 RESP. TEC. KAREN MARIANA SOARES VIEIRA REG. CREA: 332.425/D</div></div> <div><div>CNPJ Nº: 22.679.153/0001-40 Av. Montes Claros, 243 Centro, São Francisco/MG, CEP: 39.300-000</div><div>MUNICÍPIO/ÁREA: MUNICÍPIO DE SÃO FRANCISCO/MG RESPONSÁVEL CONTRATANTE: PREF. MUNICIPAL DE SÃO FRANCISCO/MG</div></div>	
						TÍTULO: PROJETO ARQUITETÔNICO PROJETO DE REFORMA PRAÇA DO QUEBRA PLANTA DE DEMOLIÇÃO E QUADRO DE DEMOLIÇÃO	
						ENDEREÇO DA OBRA: RUA TARCISIO GENEROSO COM RUA JOAO MAYNART	
						DATA: 18/05/2022      ESCALA: INDICADA      PRANCHA: 02/04	
						ARQUIVO: DE-2022.1911-MG.SFC-ARQ-EXE.001=0	
</							



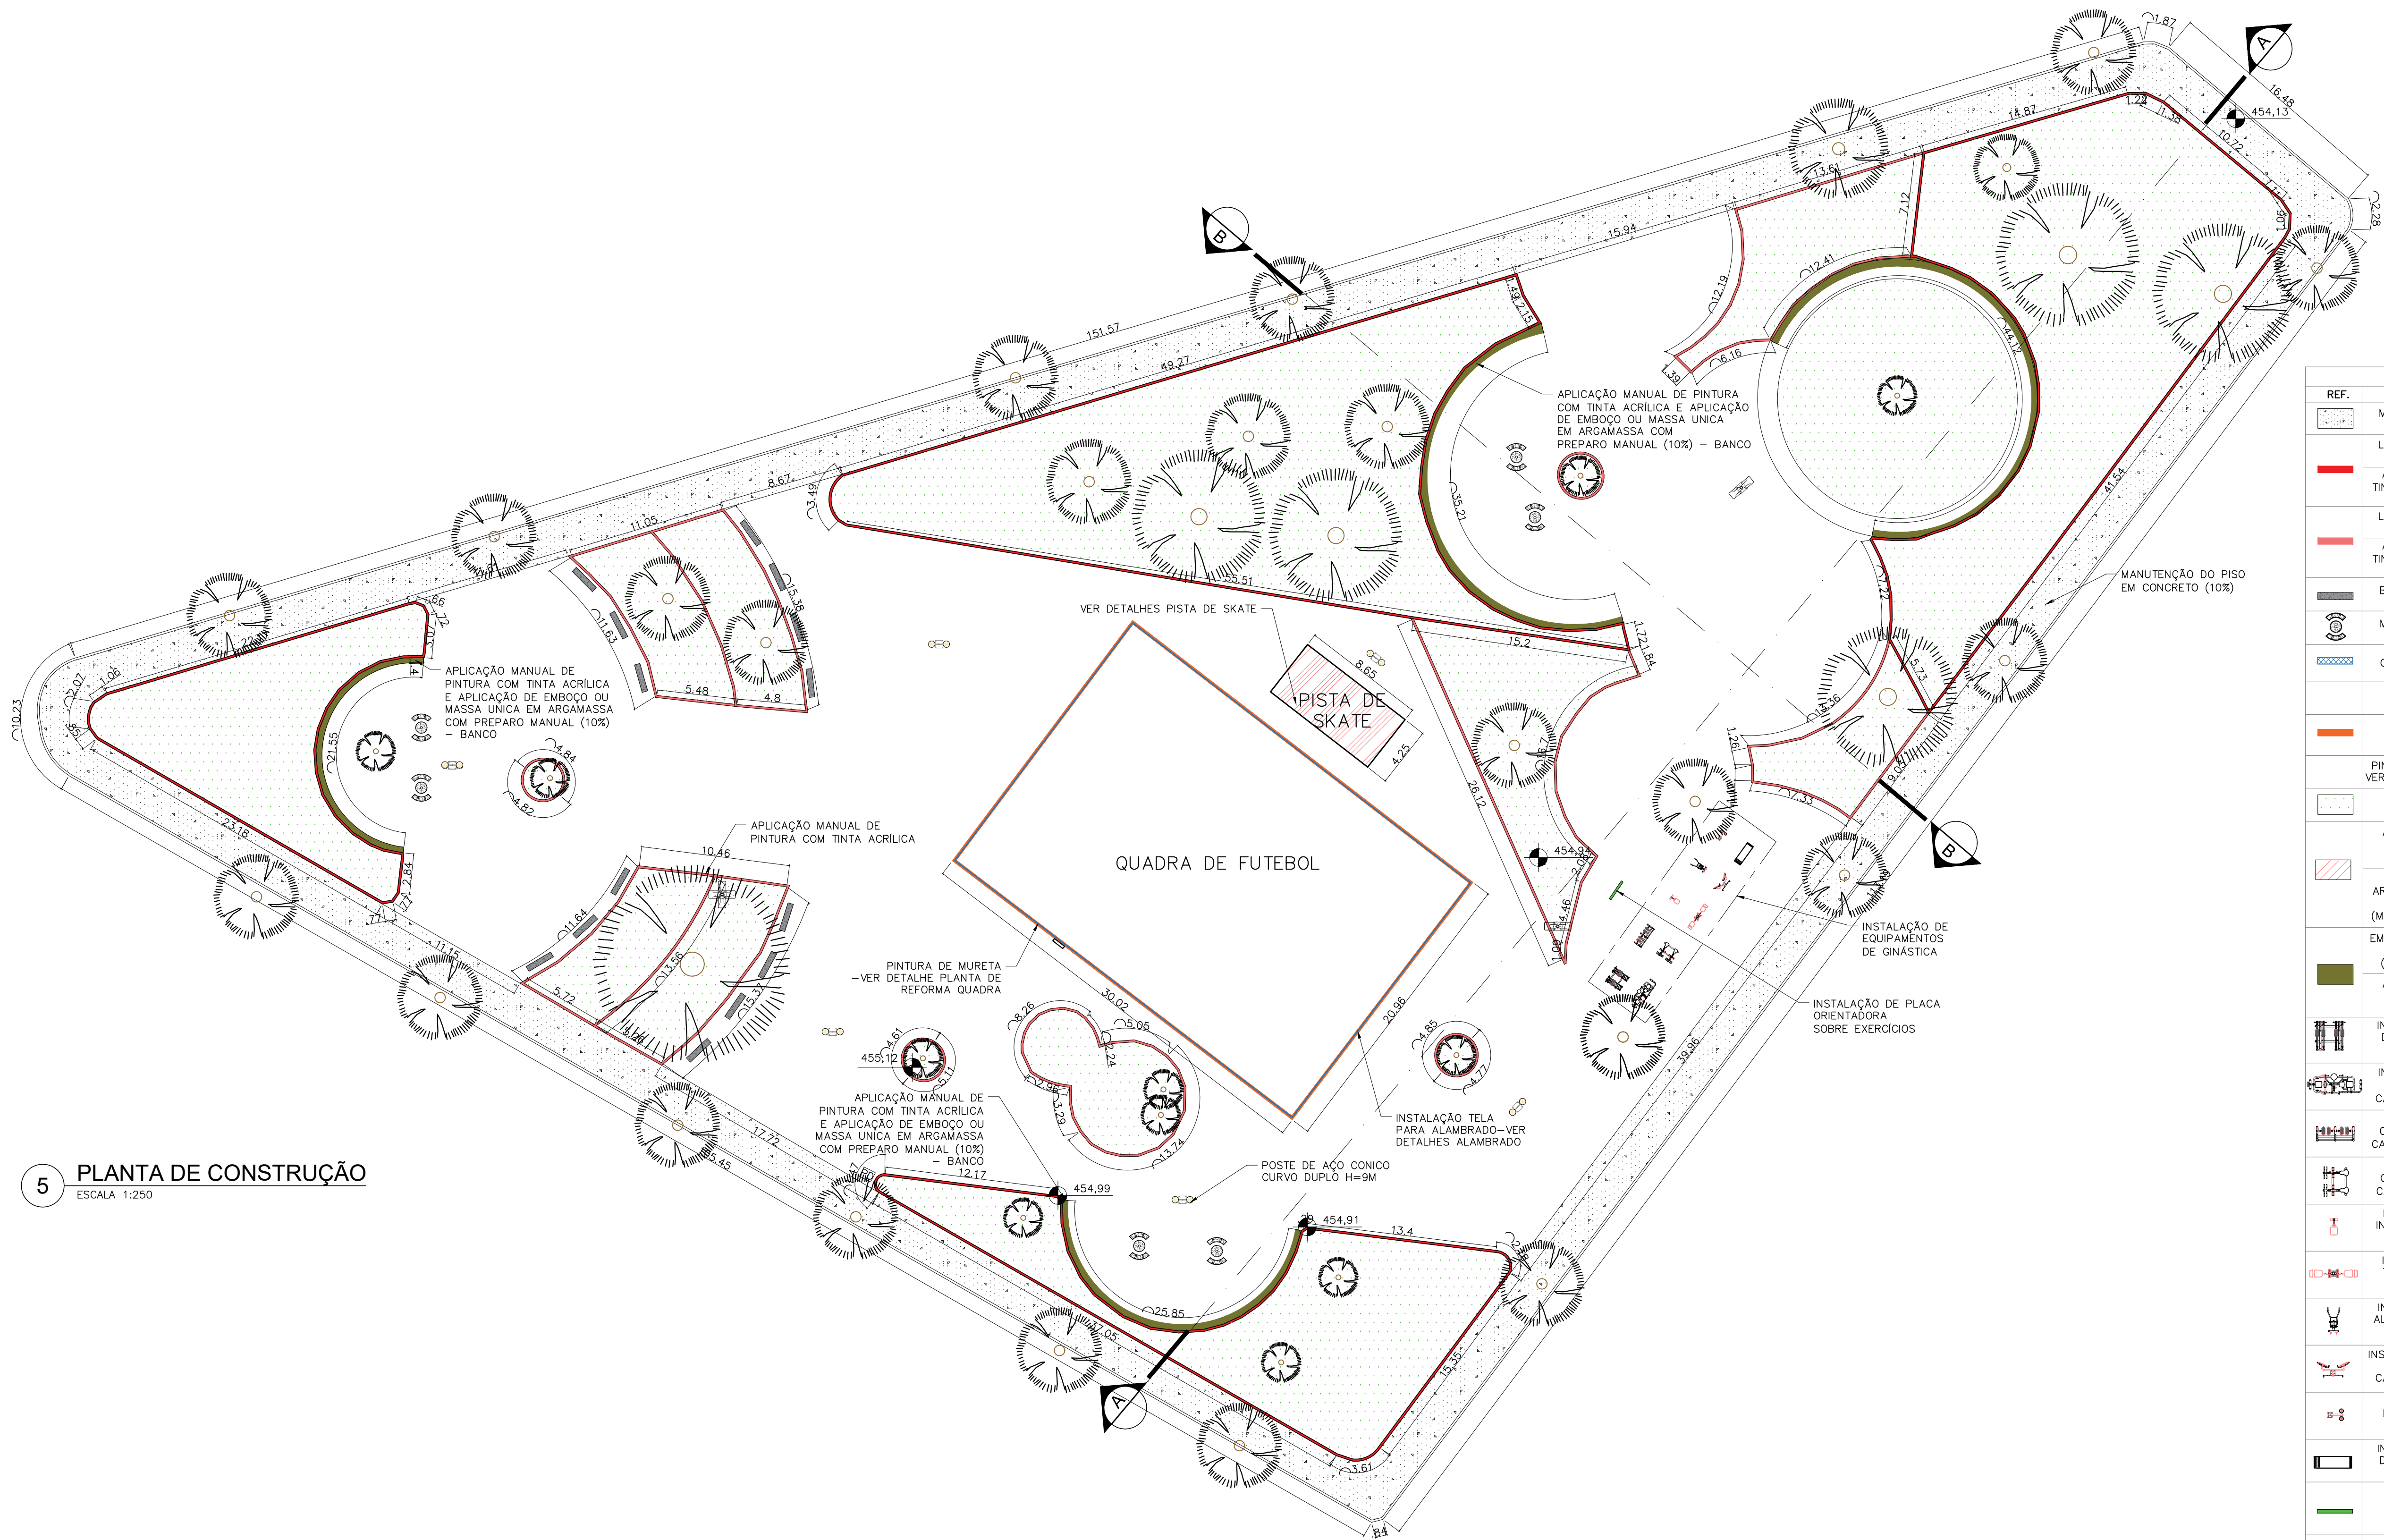

5 PLANTA DE CONSTRUÇÃO  
ESCALA 1:250


QUADRO DE CONSTRUÇÃO		
REF.	TIPO	QUANTIDADE
	MANUTENÇÃO DO PISO EM CONCRETO (10% DO PISO EXISTENTE)	114,61 m²
	LIMPEZA DE SUPERFÍCIE COM JATO DE ALTA PRESSÃO, A H:0,60m	212,81 m²
	APLICAÇÃO MANUAL DE PINTURA COM TINTA ACRÍLICA EM SUPERFÍCIES –BORDA SUPERIOR – CANTEIROS (L:0,15M)	70,07 m²
	LIMPEZA DE SUPERFÍCIE COM JATO DE ALTA PRESSÃO, A H:0,20m	66,89 m²
	APLICAÇÃO MANUAL DE PINTURA COM TINTA ACRÍLICA EM SUPERFÍCIES –BORDA SUPERIOR – CANTEIROS (L:0,15M)	49,43 m²
	BANCO EM CONCRETO APARENTE SEM ENCOSTO 2,00X0,40m	14 UNIDADES
	MESA DE JOGOS COM BANCOS, EM CONCRETO	6 UNIDADES
	INSTALAÇÃO DE TELA EM ARAME GALVANIZADO 5X5cm PARA ALAMBRADO METÁLICO	383,66 m²
	PINTURA DE QUADRA –VER DETALHE PLANTA DE REFORMA QUADRA	418,75 m
	PINTURA COM TINTA ACRÍLICA EM SUPERFÍCIES EXTERNAS – MURETA DA QUADRA DE FUTEBOL (VER DETALHE)	162,64 m²
	PINTURA DE ALAMBRADO E TRAVE DE GOL VER DETALHE PLANTA DE REFORMA QUADRA	395,66 m²
	PLANTIO DE GRAMA BATATAIS	2.459,59 m²
	APLICAÇÃO MANUAL DE PINTURA COM TINTA ACRÍLICA EM SUPERFÍCIES EXTERNAS – PISTA DE SKATE	126,29m²
	EMBOÇO OU MASSA ÚNICA EM ARGAMASSA COM PREPARO MANUAL – PISTA DE SKATE (MANUTENÇÃO = 10% DA ÁREA TOTAL)	12,62m²
	EMBOÇO OU MASSA ÚNICA EM ARGAMASSA COM PREPARO MANUAL – BANCOS (MANUTENÇÃO = 10% DA ÁREA TOTAL)	5,63m²
	APLICAÇÃO MANUAL DE PINTURA COM TINTA ACRÍLICA EM SUPERFÍCIES EXTERNAS – BANCOS E ENCOSTO	126,66m²
	INSTALAÇÃO DE ESQUI TRÍPLO, EM TUBO DE AÇO CARBONO – EQUIPAMENTO DE GINÁSTICA	1 UNIDADE
	INSTALAÇÃO DE MULTIEXERCITADOR COM SEIS FUNÇÕES, EM TUBO DE AÇO CARBONO – EQUIPAMENTO DE GINÁSTICA	1 UNIDADE
	INSTALAÇÃO DE SIMULADOR DE CAMINHADA TRÍPLO, EM TUBO DE AÇO CARBONO – EQUIPAMENTO DE GINÁSTICA	1 UNIDADE
	INSTALAÇÃO DE SIMULADOR DE CAVALGADA TRÍPLO, EM TUBO DE AÇO CARBONO –EQUIPAMENTO DE GINÁSTICA	1 UNIDADE
	INSTALAÇÃO DE SIMULADOR DE REMO INDIVIDUAL, EM TUBO DE AÇO CARBONO – EQUIPAMENTO DE GINÁSTICA	1 UNIDADE
	INSTALAÇÃO DE PRESSÃO DE PERNAS TRÍPLO, EM TUBO DE AÇO CARBONO – EQUIPAMENTO DE GINÁSTICA	1 UNIDADE
	INSTALAÇÃO DE ALONGADOR COM TRÊS ALTURAS, EM TUBO DE AÇO CARBONO – EQUIPAMENTO DE GINÁSTICA	1 UNIDADE
	INSTALAÇÃO DE ROTAÇÃO DIAGONAL DUPLA APARELHO TRÍPLO, EM TUBO DE AÇO CARBONO – EQUIPAMENTO DE GINÁSTICA	1 UNIDADE
	INSTALAÇÃO DE ROTAÇÃO VERTICAL DUPLA, EM TUBO DE AÇO CARBONO–EQUIPAMENTO DE GINÁSTICA	1 UNIDADE
	INSTALAÇÃO DE SURF DUPLA, EM TUBO DE AÇO CARBONO – EQUIPAMENTO DE GINÁSTICA	1 UNIDADE
	INSTALAÇÃO DE PLACA ORIENTATIVA SOBRE EXERCÍCIOS, 2,00M X 1,00M, EM TUBO DE AÇO CARBONO – PARA ACADEMIA AO AR LIVRE	1 UNIDADE
	POSTE DE AÇO CONÍCO CONTÍNUO CURVO DUPLA, ENGASTADO, H=9M	6 UNIDADES
	REINSTALAÇÃO DE POSTE DE ILUMINAÇÃO DA QUADRA	2 UNIDADES
	INSTALAÇÃO DE POSTE DE ILUMINAÇÃO PARA QUADRA COM REFLETORES	2 UNIDADES
	INSTALAÇÃO DE QUADRO DE DISJUNTORES NA QUADRA	1 UNIDADE
	GRAMPEAMENTO DE TRINCA PISTA DE SKATE –VER DETALHE	2,52 m²

KAREN MARIANA SOARES  
VIEIRA:09588911680

Assinado de forma digital por  
KAREN MARIANA SOARES  
VIEIRA:09588911680  
Dados: 2022.07.28 08:39:27 -03'00'

NOTAS		LEGENDA	MAPA-CHAVE	ATUALIZAÇÃO	CONTRATADA:		
1 – Medidas em metros. 2 – Meio fio = 0,15m		 –POSTE DE ILUMINAÇÃO EXISTENTE  –PADRÃO DE ENTRADA DE ENERGIA  –ÁRVORE EXISTENTE				CARVALHO AMARAL ENGENHARIA CNPJ nº. 16.783.066/0001-35 Avenida Mestre Firmino, nº 728, 1º andar Centro, Montes Claros/MG, CEP: 38401-074	ÁREA DO PROJETO (m²): 7948,48 RESP. TEC. KAREN MARIANA SOARES VIEIRA REG. CREA: 332.425/D
					CONTRATANTE:		MUNICÍPIO/ÁREA: MUNICÍPIO DE SÃO FRANCISCO/MG RESPONSÁVEL CONTRATANTE: PREF. MUNICIPAL DE SÃO FRANCISCO/MG
					TÍTULO:	PROJETO ARQUITETÔNICO PROJETO DE REFORMA PRAÇA DO QUEBRA PLANTA DE CONSTRUÇÃO E QUADRO DE CONSTRUÇÃO	ENDEREÇO DA OBRA: RUA TARCISO GENEROSO COM RUA JOÃO MAYNART
					DATA:	18/05/2022	ESCALA: INDICADA
					PRINCHA:	03/04	
					ARQUIVO:	DE-2022.1911-MG.SFC-ARQ-EXE.001=0	
					REV.	0	EMISSION INICIAL
					REV.	DESCRÇÃO	
					DATA	18/05/22	F.V.S.S.
					DATA	27/04/22	F.V.S.S. K.M.S.V
					DATA	07/01/22	A.T.R.G L.M.P L.M.P
					EXEC.		
					VERIF.		
					APROV.		


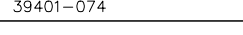


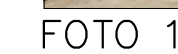 




12 DETALHE GRAMPEAMENTO DE TRINCA-PISTA DE SKATE  
ESCALA 1:100



KAREN MARIANA  
SOARES  
VIEIRA:09588911  
680

NOTAS		LEGENDA		MAPA-CHAVE		ATUALIZAÇÃO		<div><div><div>CONTRATADA:</div><div><div>CARVALHO AMAREL ENGENHARIA</div></div><div>CNPJ nº: 16.786.066/0001-35 Avenida Mestre Fininho, nº 226, 1º andar Centro, Montes Claros/MG, CEP: 39401-074</div></div><div><div>ÁREA DO PROJETO (m²): 7948,48</div><div>RESP. TEC. KAREN MARIANA SOARES VIEIRA</div><div>REG. CREA: 332.425/D</div></div></div> <div><div>CONTRATANTE:</div><div><div>PREFEITURA DE SÃO FRANCISCO</div></div><div>CNPJ Nº: 22.679.153/0001-40 Av. Montes Clara, 243 Centro, São Francisco/MG, CEP: 39.300-000</div></div> <div><div>MUNICÍPIO/ÁREA:</div><div>MUNICÍPIO DE SÃO FRANCISCO/MG</div><div>RESPONSÁVEL CONTRATANTE:</div><div>PREF. MUNICIPAL DE SÃO FRANCISCO/MG</div></div> <div><div>TÍTULO:</div><div>PROJETO ARQUITETÔNICO PROJETO DE REFORMA PRAÇA DO QUEBRA</div><div>CORTES AA,BB, PLANTA QUADRA, DETALHES ALAMBRAÇO, DETALHE PISTA DE SKATE, PLANTA E VISTAS MESA DE JOGOS E PLANTA E VISTAS BANCO DE CONCRETO</div></div> <div><div>ENDEREÇO DA OBRA:</div><div>RUA TARCISO GENEROSO COM RUA JOÃO MAYNART</div></div> <div><div>DATA:</div><div>18/05/2022</div><div>ESCALA:</div><div>INDICADA</div><div>PRANCHA:</div><div>04/04</div></div> <div><div>ARQUIVO:</div><div>DE-2022.1911-MG.SFC-ARQ-EXE.001=0</div></div>					
1 - Medidas em metros. 2 - Meio fio = 0,15m		<div><div>-POSTE DE ILUMINAÇÃO EXISTENTE</div><div>-PADRÃO DE ENTRADA DE ENERGIA</div><div>-ÁRVORE EXISTENTE</div></div>											